








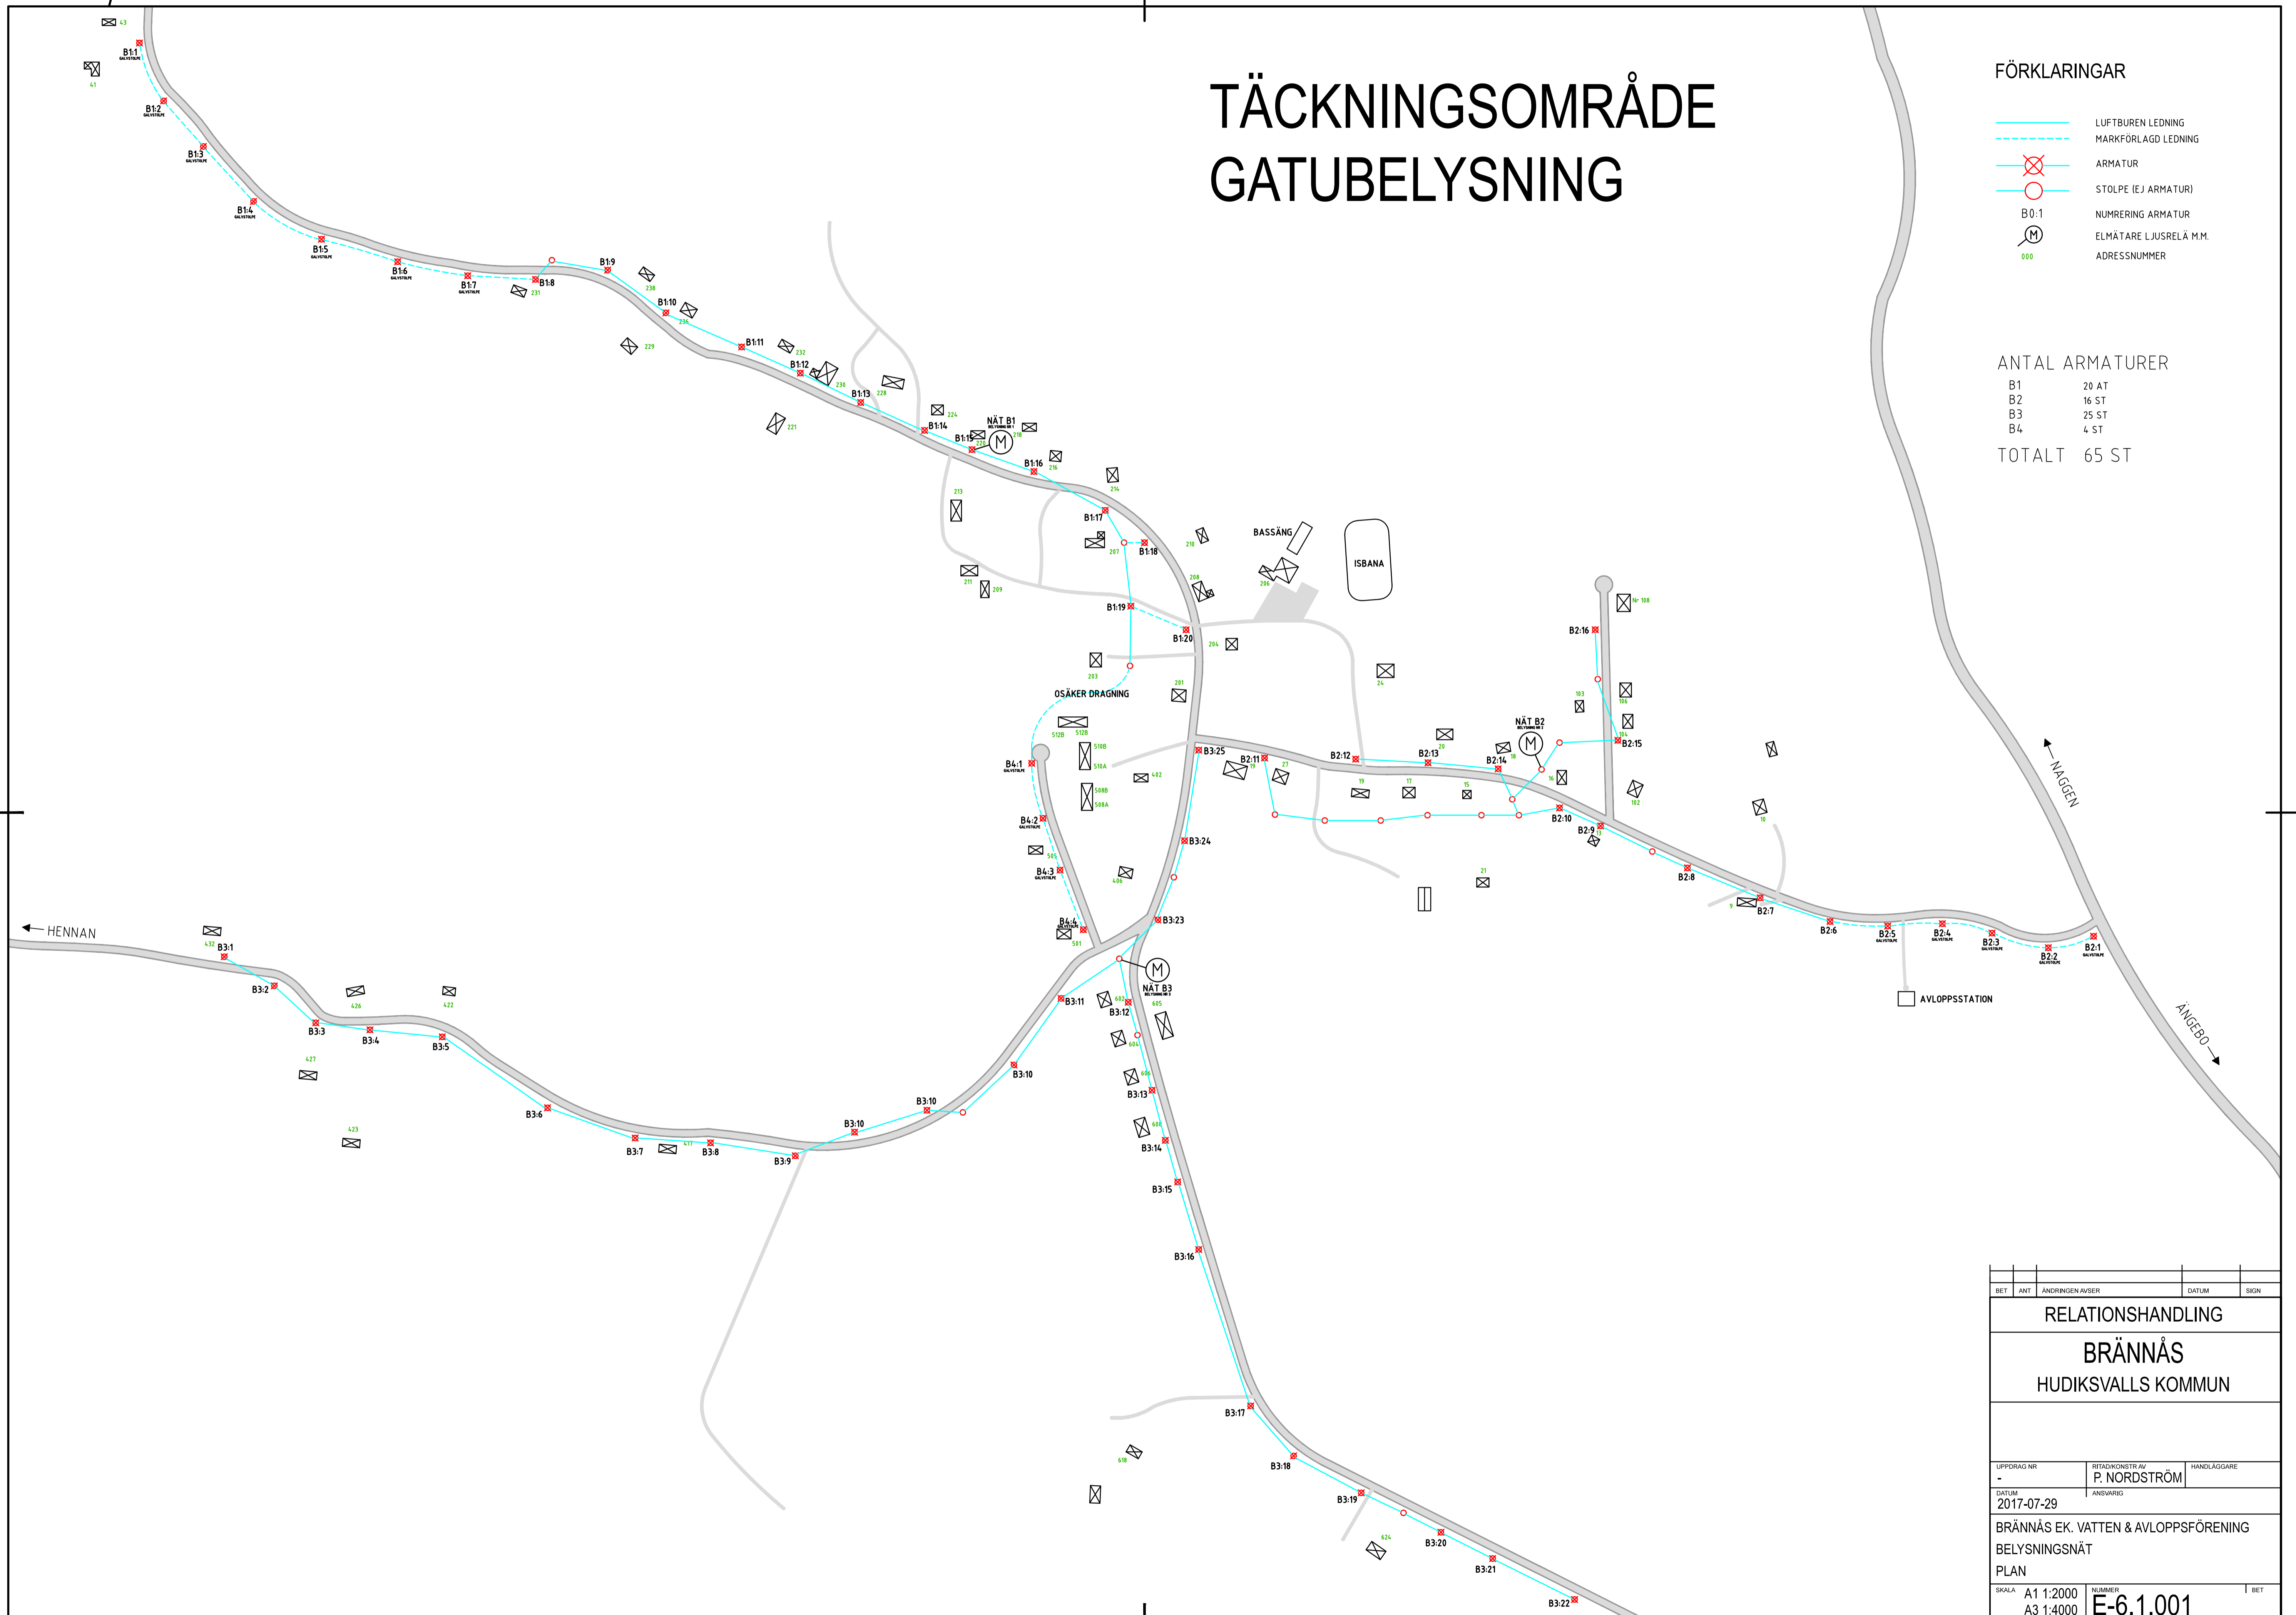
TÄCKNINGSSOMRÅDE GATUBELYSNING

FÖRKLARINGAR

-  LUFTBUREN LEDNING
-  MARKFÖRLAGD LEDNING
-  ARMATUR
-  STOLPE (EJ ARMATUR)
-  NUMRERING ARMATUR
-  ELMÄTARE LJUSRELÄ M.M.
-  ADRESSNUMMER

ANTAL ARMATURER

- B1 20 AT
- B2 16 ST
- B3 25 ST
- B4 4 ST
- TOTALT 65 ST**



BET	ANT	ÄNDRINGEN AVSER	DATUM	SIGN
RELATIONSHANDLING				
BRÄNNÅS				
HUDIKSVALLS KOMMUN				
UPPDRAG NR	RITAD/KONSTR AV		HANDLAGGARE	
DATUM	ANSVARIG			
BRÄNNÅS EK. VATTEN & AVLOPPSFÖRENING				
BELYSNINGSNÄT				
PLAN				
SKALA	A1 1:2000	NUMMER	BET	
	A3 1:4000	E-6.1.001		